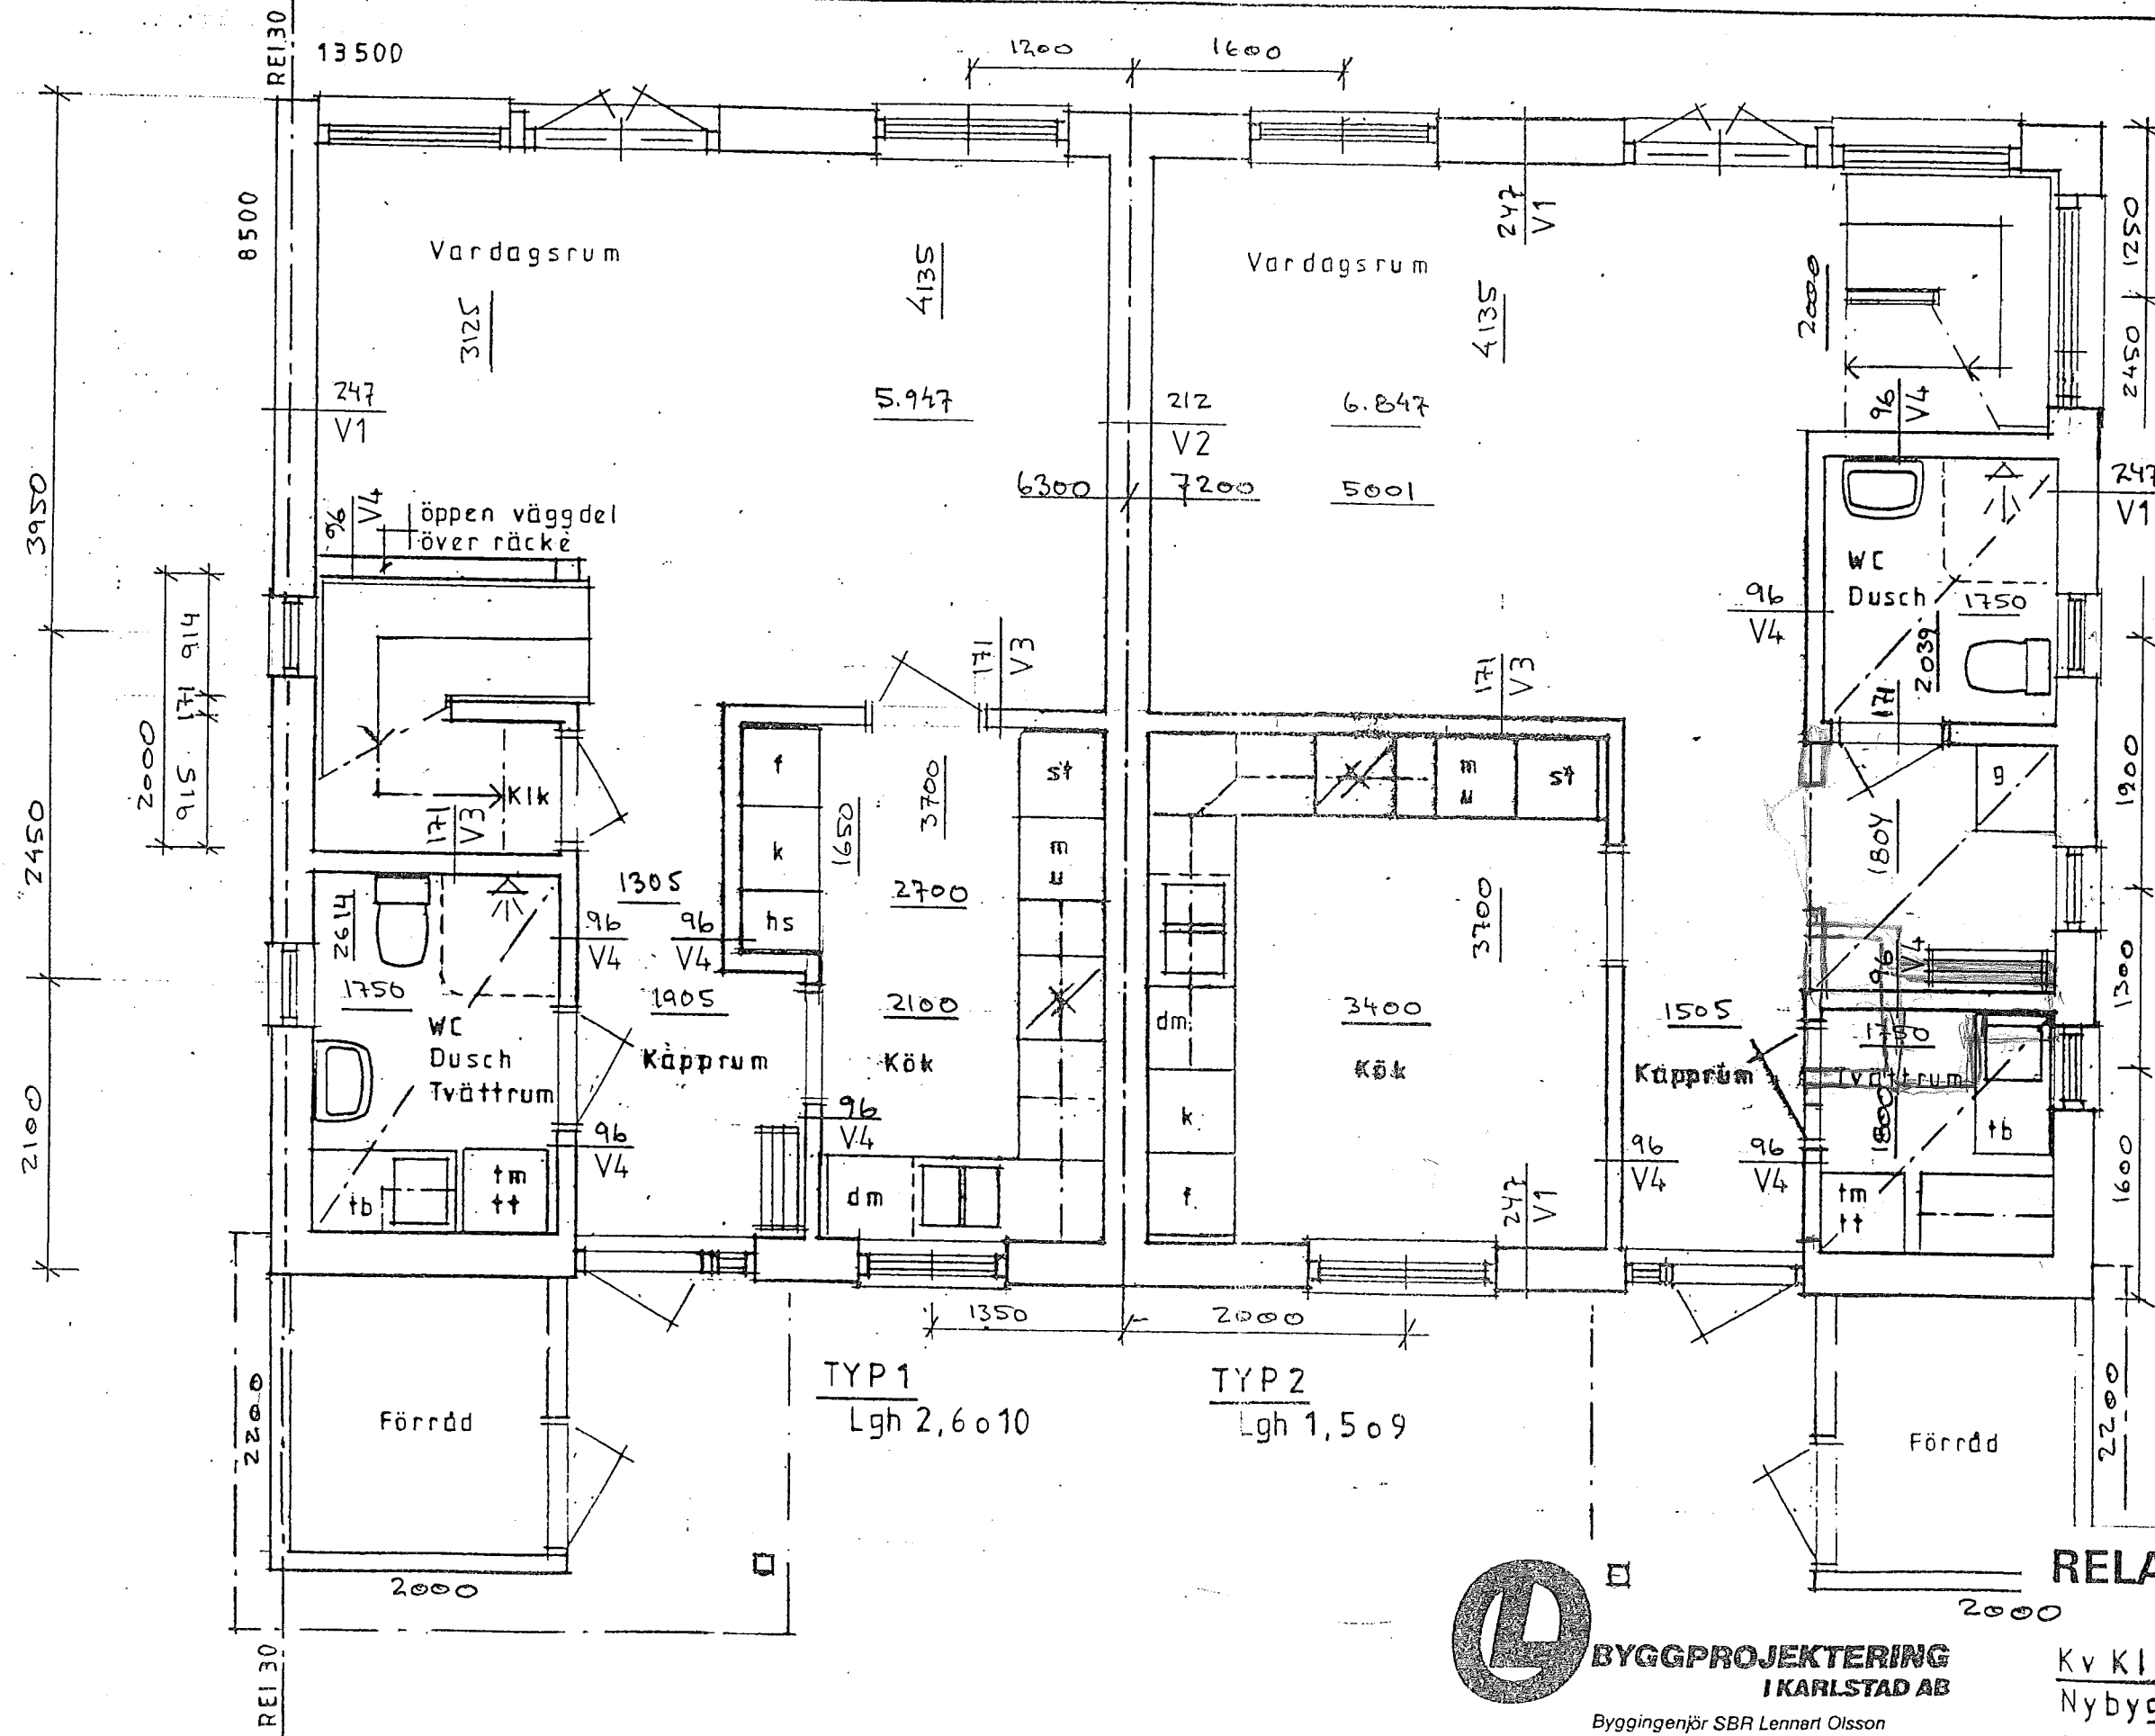


**BYGGPROJEKTERING
I KARLSTAD AB**

Byggingenjör SBR Lennart Olsson
FURUSTIGEN 5, 652 21 KARLSTAD · Tel. 054-85 33 77

RELATIONSHANDLING

Kv KIKAREN KARLSTAD
Nybyggnad bostadshus
Entrevåning

Rev. B 1999 02 25 RELATIONSHANDLING
Rev. A 1998 08 11 HÄTTSATNING mm. ARBETSITNING

KARLSTAD 1997 10 06

SKALA 1:50

ARB.NR 7670

RITN.NR A1

REV. B