


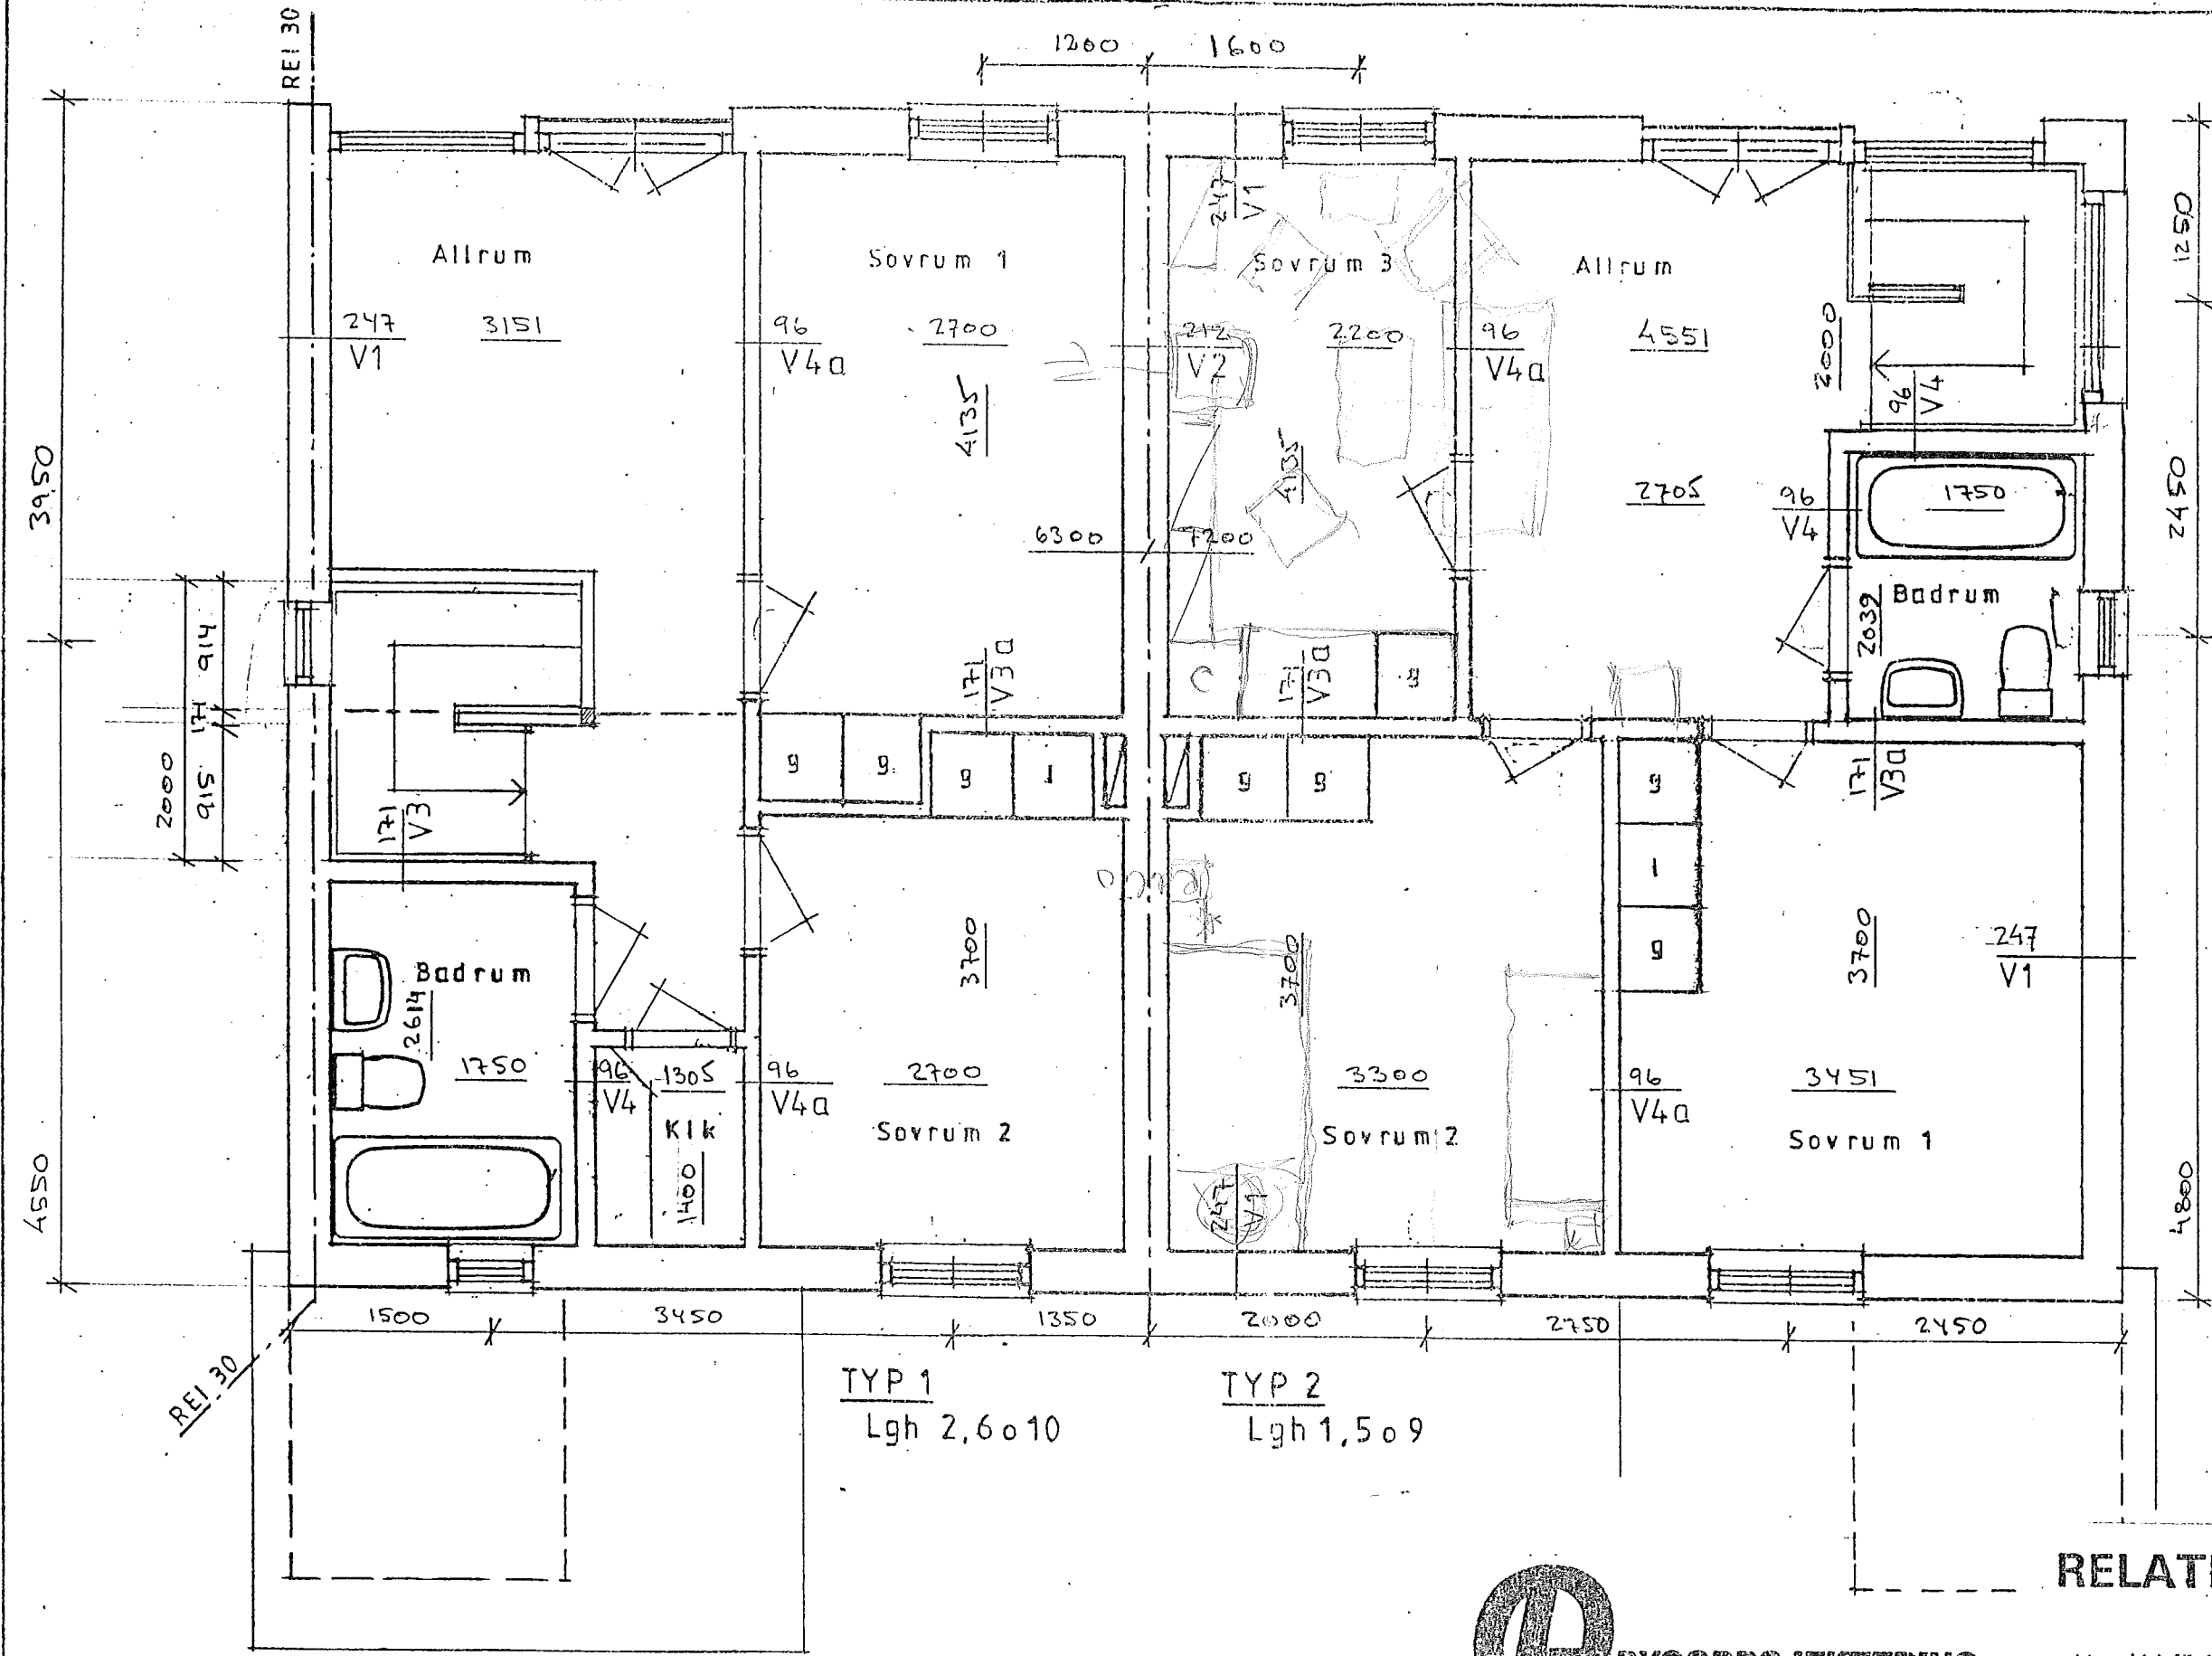

RELATIONSHANDLING

BYGGPROJEKTERING
I KARLSTAD AB
 Byggingenjör SBR Lennart Olsson
 FURUSTIGEN 5, 652 21 KARLSTAD · Tel. 054-85 33 77

Kv KIKAREN KARLSTAD
 Nybyggnad bostadshus
 Övervakning

KARLSTAD 1997 10 06 SKALA 1:50

REV. B 1999 02 25 RELATIONSHANDLING
 REV. A 1998 08 11 HÄTTSÄTTNING m.m. ÅRSGERSBILDNING

ARB.NR 7670 RITN.NR A2 REV. B