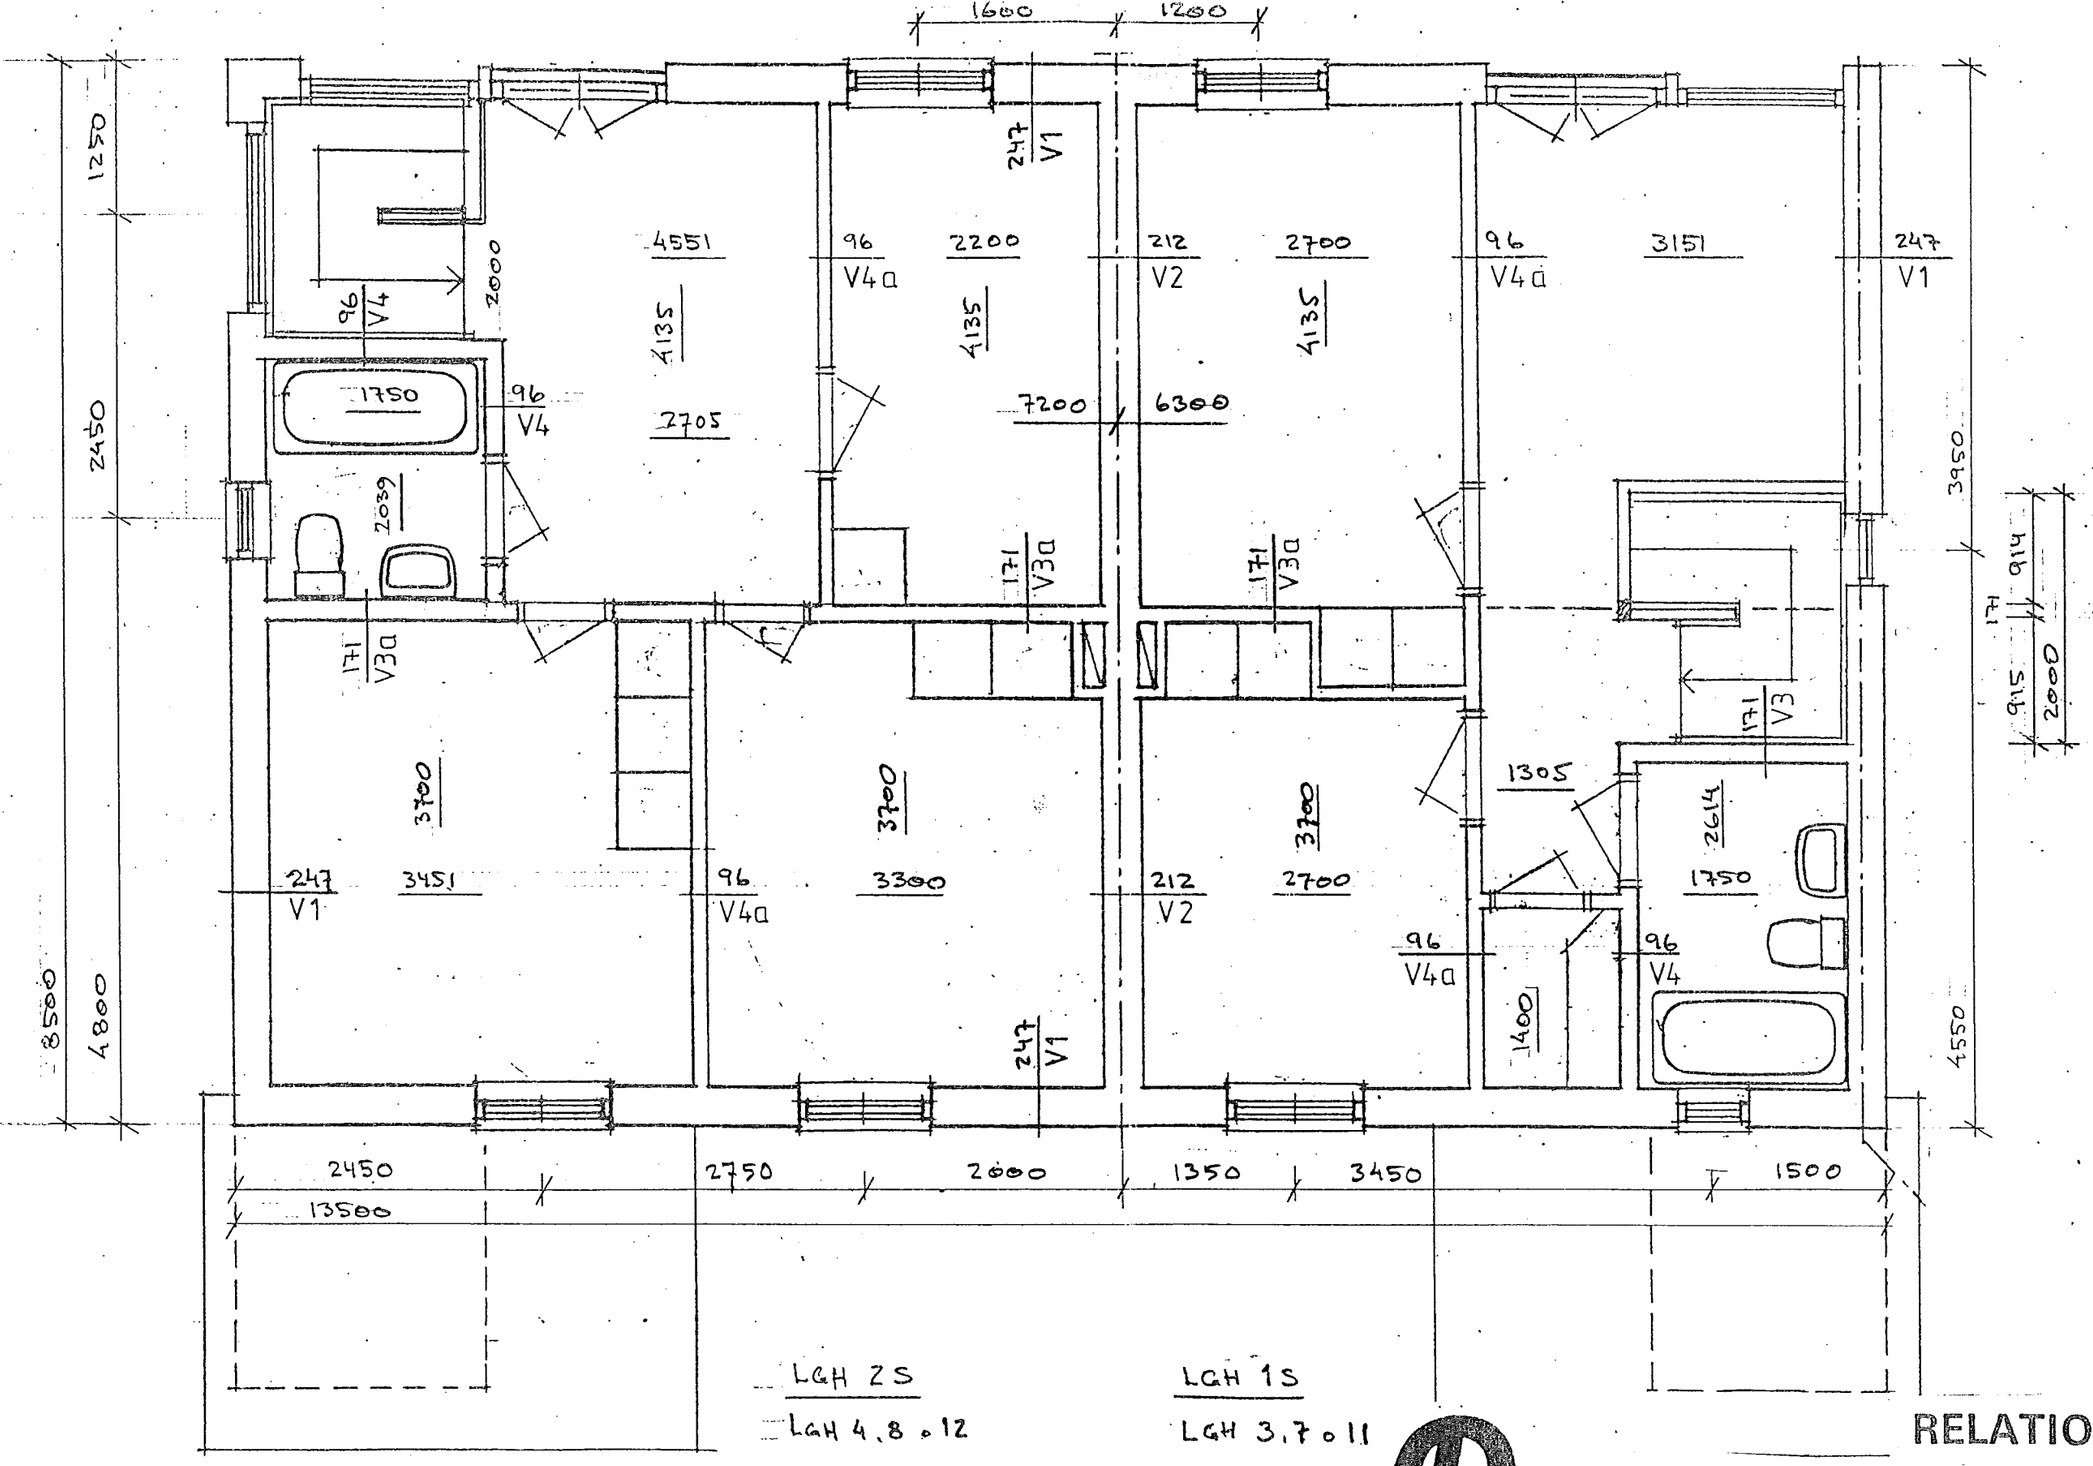

LGH 2S

LGH 4, 8 o 12

LGH 1S

LGH 3, 7 o 11

REV. B 1997 0225 RELATIONSHANDLING
REV. A 1998 08 11 HÅTTSÄTTNING m.m. ARBETSHANDLING

BYGGPROJEKTERING I KARLSTAD AB
Byggingenjör SBR Lennart Olsson
FURUSTIGEN 5, 652 21 KARLSTAD · Tel. 054-85 33 77

RELATIONSHANDLING

Kv KIKAREN KARLSTA
Nybyggnad bostadshus
Övervåning

KARLSTAD 1997 10 06

SKALA 1:50

ARB.NR 7670 RITN.NR A2:S REV. B