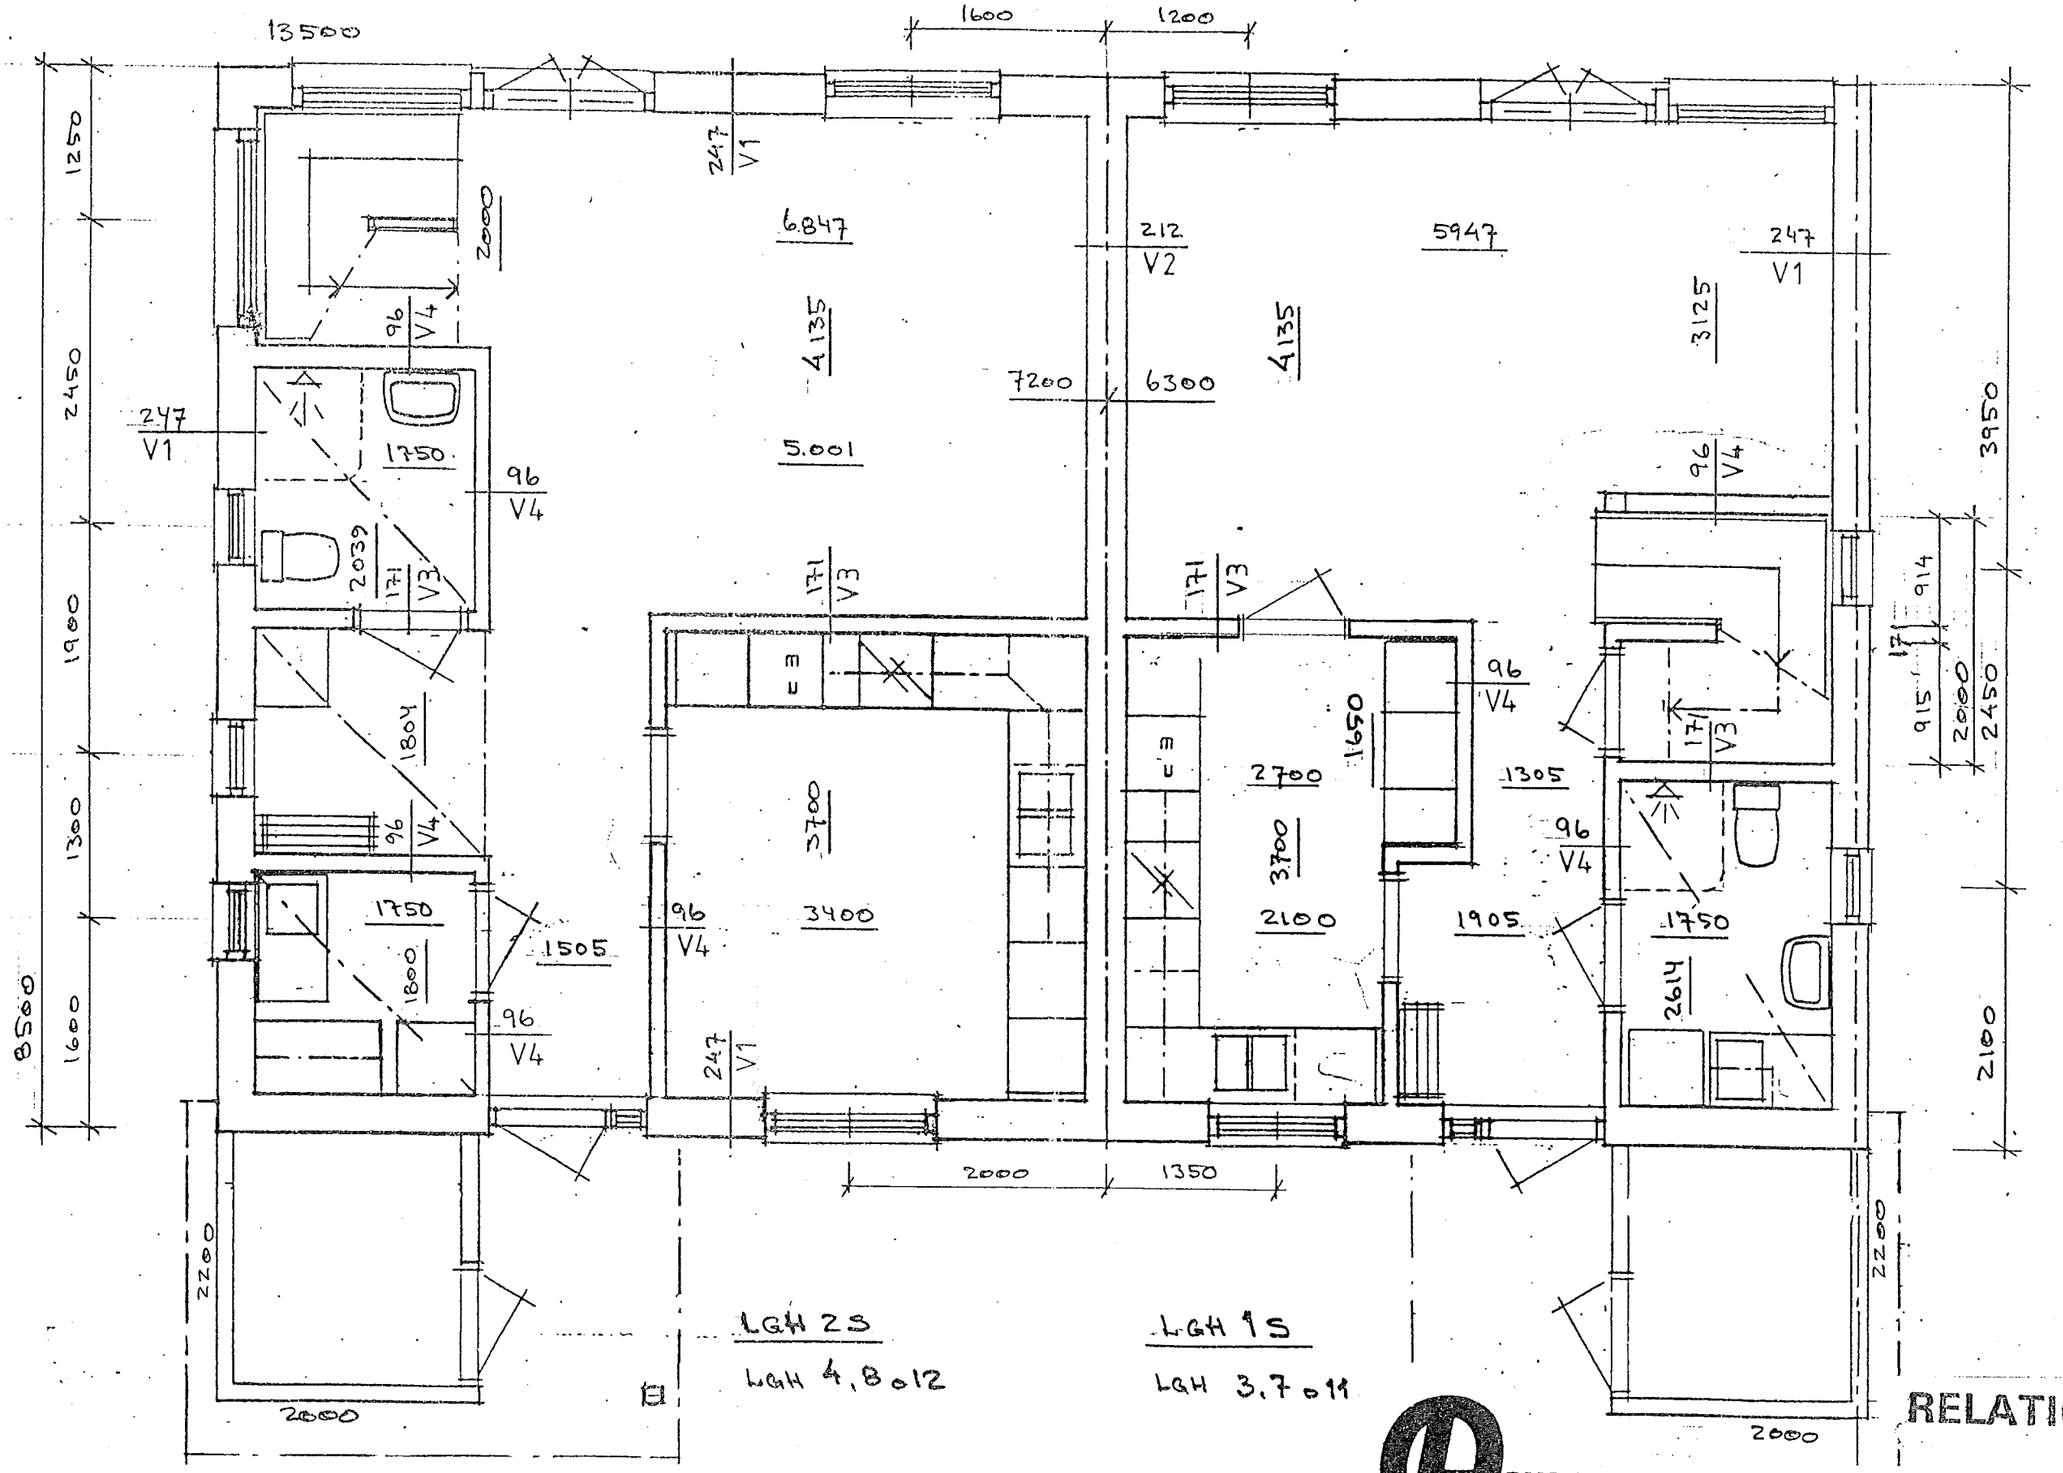



BYGGPROJEKTERING I KARLSTAD AB

*Byggingenjör SBR Lennart Olsson*

FURUSTIGEN 5, 652 21 KARLSTAD · Tel. 054-85 33 77

# RELATIONSHANDLI

Kv KIKAREN KARLS

Nybyggnad bostadshus

Entrevåning

REV. B 1999 02 25 RELATIONSHANDLING

REV. A 1998 08 11 MÅTTSÄTTNING m.m. ARBETSHANDLING

KARLSTAD 1997 10 06

SKALA 1:50

ARB.NR 7670 RITN.NR A1:S REV.